




Panneau à L'Alzetu

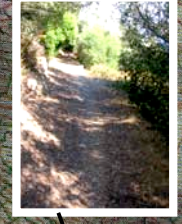


Sentier entre L'Alzetu et San Ruccucci



Panneau à San Ruccucci



Sentier au-dessus de Toga

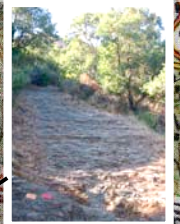

Panneaux à la Guaitella



Panneaux dégradés à la Guaitella



Panneaux sous San Ruccucci



Départ du sentier à Toga